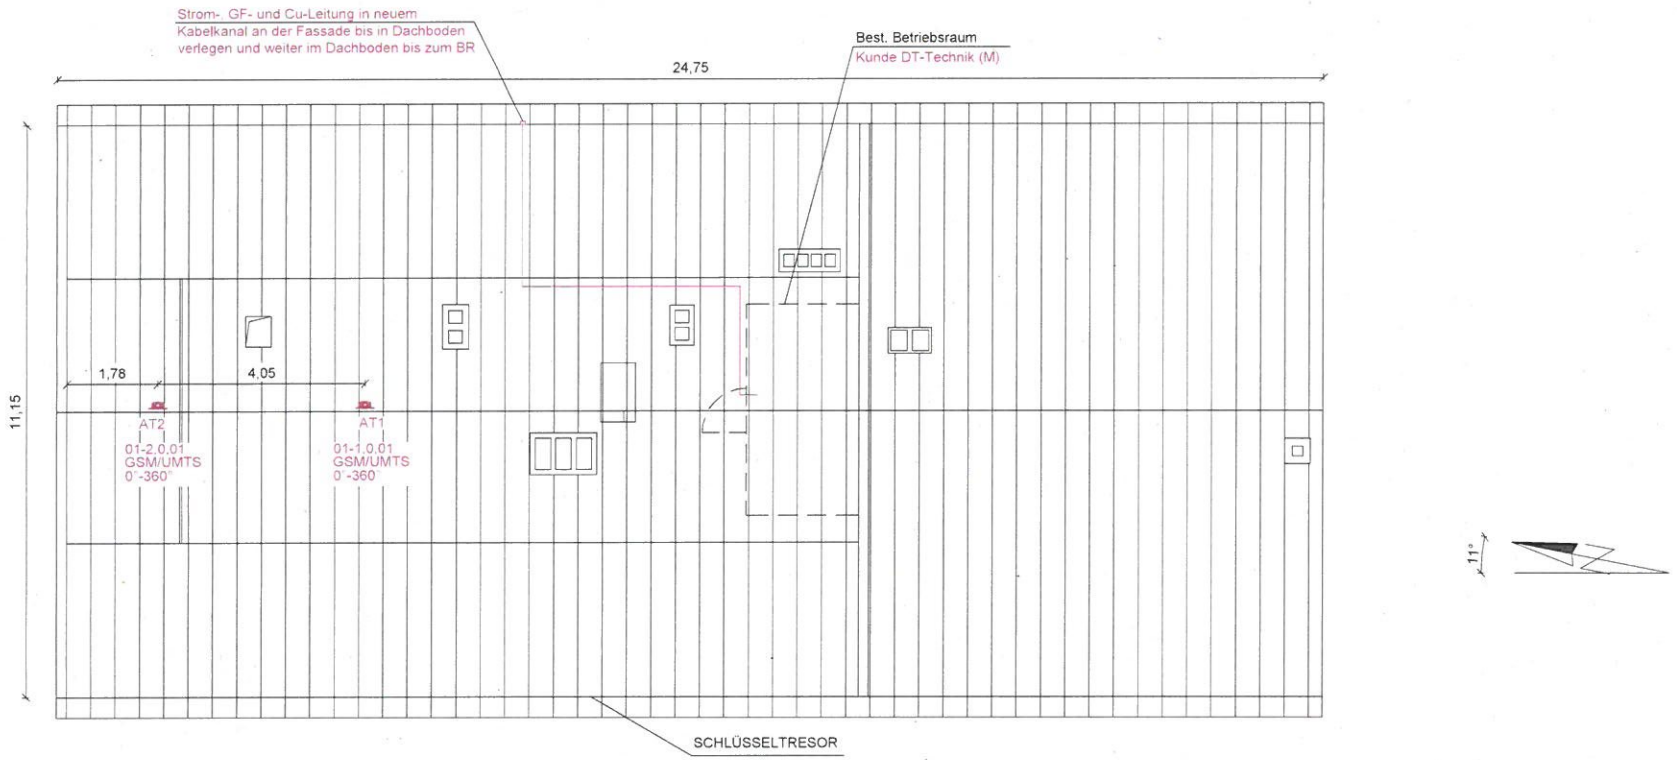

- Systemtechnik GSM900+UMTS vom alten Standort in neuen BR umziehen
- Unterbau-SV Benning vom alten Standort in neuen BR umziehen
- Fibox, NTPM, EVT usw. vom alten Standort in neuen BR umziehen und ertüchtigen
- Lüftungsanlage mit schallgedämmter Lüftungsbox und Rohrsystem mit Brandschutzklappe erstellen
- Antennenanlage in den Gebäudeblitzschutz einbinden
- Verbindung innerer Blitzschutz mit äußerem Blitzschutz erstellen. ca. 7m Pflaster öffnen und wieder verschließen
- Zuleitung Zähler zu UV in Kabelkanal an der Außenfassade hoch bis in den Dachstuhl
- Stromleitung im Treppenhaus in Brandschutzkanal verlegen
- Betriebsraumboden mit Brandschutzplatte auslegen
- vorh. Beleuchtung mit neuem Schalter am Kamin bei Dachaufstieg in Betrieb nehmen
- GF- und CU-Leitung vom alten Standort in den neuen BR umverlegen
- Best. Brattbergrahmen mit BGE-Brandschutzrahmen versehen
- Neuen Roxtec G4x2 mit BGE-Brandschutzrahmen in BR einbauen
- Neue Lampe im BR installieren

Dachdraufsicht

M 1 : 100 / DIN A3

Index	Art der Änderung	Datum	Name
h	Entwursplan Neubau Provisorium auf Nachbargebäude	16.03.2016	Höslmeier
g	Bestandsplan	31.07.2014	Hofmann
f	Ausführungsplan - LTE1800 neu hinzu - LTE800 als Option	18.03.2014	Hofmann
e	Entwurfsplan - LTE1800 neu hinzu - LTE800 als Option	15.01.2014	Hofmann
d	Bestandsplanung - Kabelschema angepasst	23.05.11	Höslmeier
c	Bestandsplanung	26.04.11	Ballek

[redacted]

Freigabe: (Name, Datum)	DFMG-ID/Standortname DFMG/Standortadresse 1831419 Kitzingen-Herrnstr. 51 Herrnstraße 11, 97318 Kitzingen	
Planungsstatus: Entwurfsplan	Dateiname: Entwurfsplan_2016.03.16_h-NY7284.dwg	Blatt Nr. 3

-Anlage 2.1-

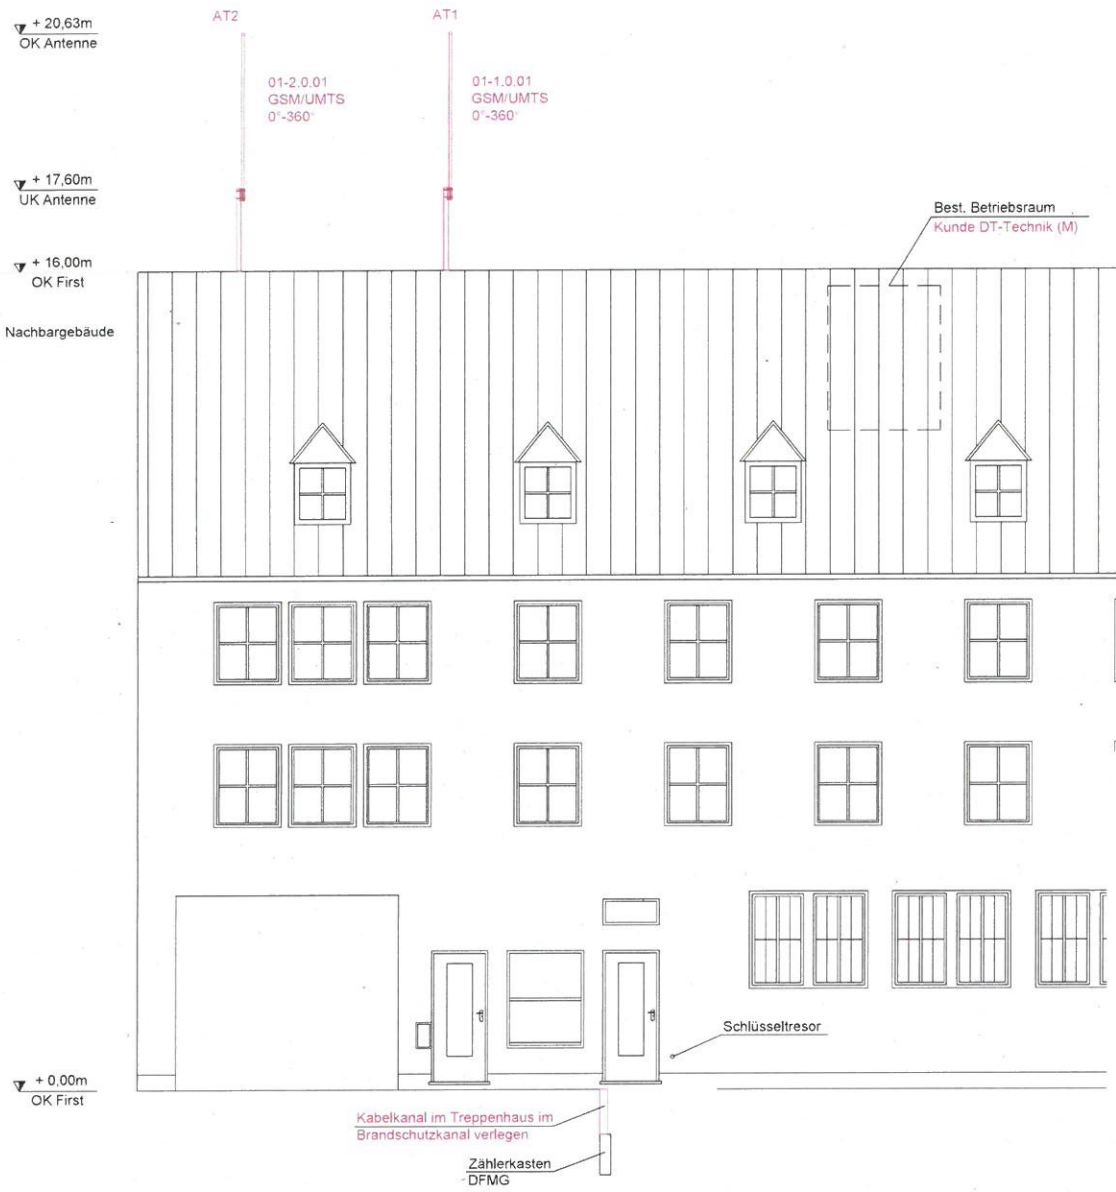

West-Ansicht
M 1 : 100 / DIN A3

Index	Art der Änderung	Datum	Name
h	Entwursplan Neubau Provisorium auf Nachbargebäude	16.03.2016	Höslmeier
g	Bestandsplan	31.07.2014	Hofmann
f	Ausführungsplan - LTE1800 neu hinzu - LTE800 als Option	18.03.2014	Hofmann
e	Entwurfsplan - LTE1800 neu hinzu - LTE800 als Option	15.01.2014	Hofmann
d	Bestandsplanung - Kabelschema angepasst	23.05.11	Höslmeier
c	Bestandsplanung	26.04.11	Ballek

[redacted]

Freigabe: (Name, Datum)	DFMG-ID/Standortname DFMG/Standortadresse 1831419 Kitzingen-Herrnstr. 51 Herrnstraße 11, 97318 Kitzingen	
Planungsstatus: Entwurfsplan	Dateiname: Entwurfsplan_2016.03.16_h-NY7284.dwg	Blatt Nr. 4

-Anlage 2.2-

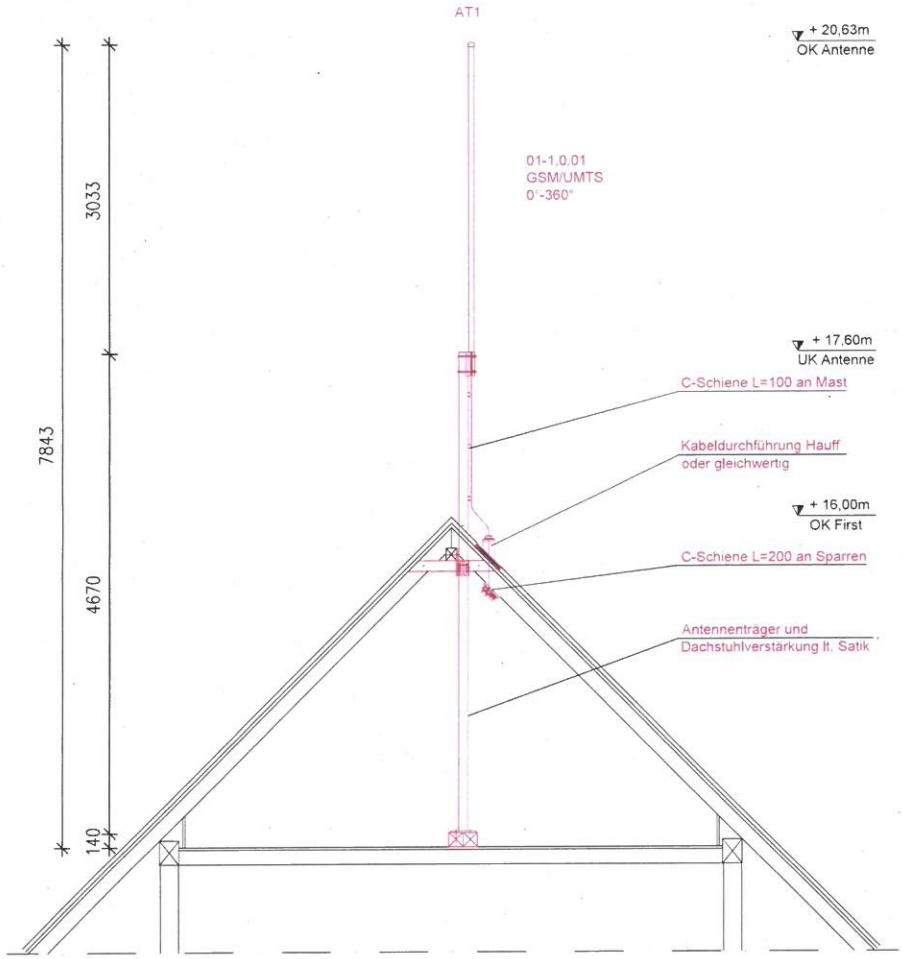

Detail Antennenträger 1 Ansicht

M 1 : 50 / DIN A3

Index	Art der Änderung	Datum	Name
h	Entwursplan Neubau Provisorium auf Nachbargebäude	16.03.2016	Höslmeier
g	Bestandsplan	31.07.2014	Hofmann
f	Ausführungsplan - LTE1800 neu hinzu - LTE800 als Option	18.03.2014	Hofmann
e	Entwurfsplan - LTE1800 neu hinzu - LTE800 als Option	15.01.2014	Hofmann
d	Bestandsplanung - Kabelschema angepasst	23.05.11	Höslmeier
c	Bestandsplanung	26.04.11	Ballek

[redacted]

Freigabe: (Name, Datum)	DFMG-ID/Standortname DFMG/Standortadresse 1831419 Kitzingen-Herrnstr. 51 Herrnstraße 11, 97318 Kitzingen	
Planungsstatus: Entwurfsplan	Dateiname: Entwurfsplan_2016.03.16_h-NY7284.dwg	Blatt Nr. 4a

-Anlage 2.3-